WXT536 Control Box

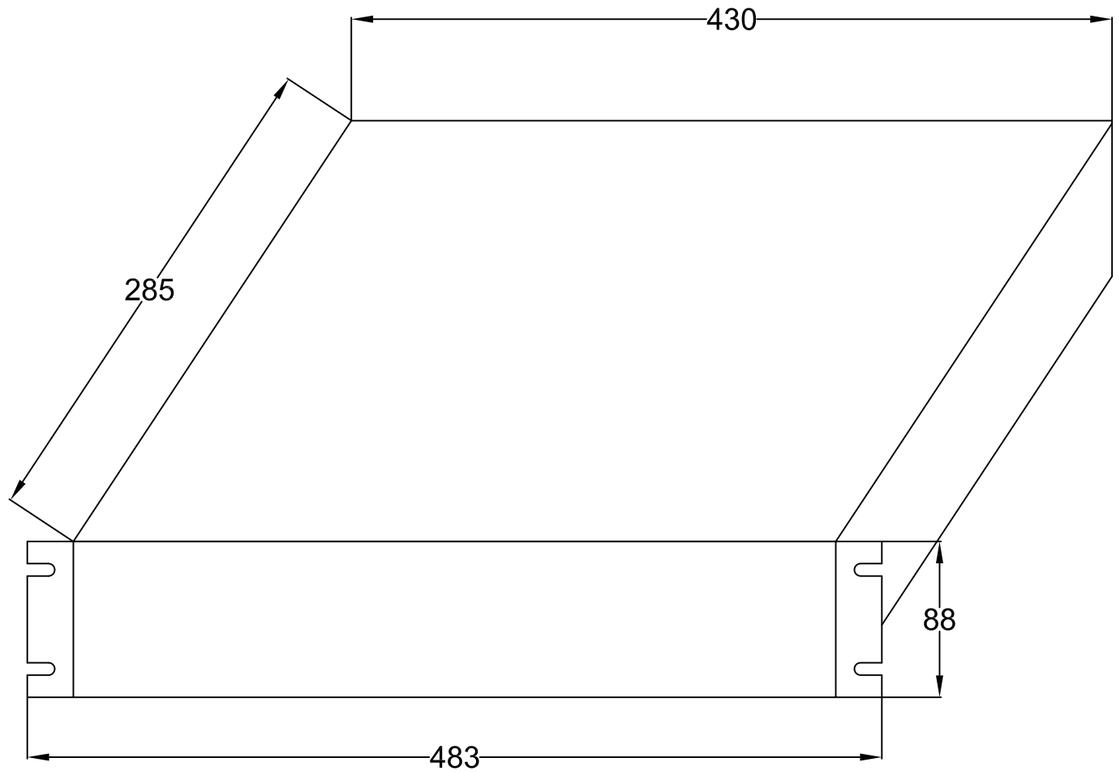

FINE WEATHER	사 업 명	Korea Microlensing Telescope Network (KMTNet)	개정번호	개정일자	개 정 내 용	책임기술자	분 야 별 책임기술자	설 계 자	도 면 명	WXT536 Control Box
	설 계	파인웨더	1	2017.07	준공도면				분 야 명	Automatic Weather Station
	감 리		2						SCALE	NONE
	감 독		3						도면번호	KASI-KMT-W03